




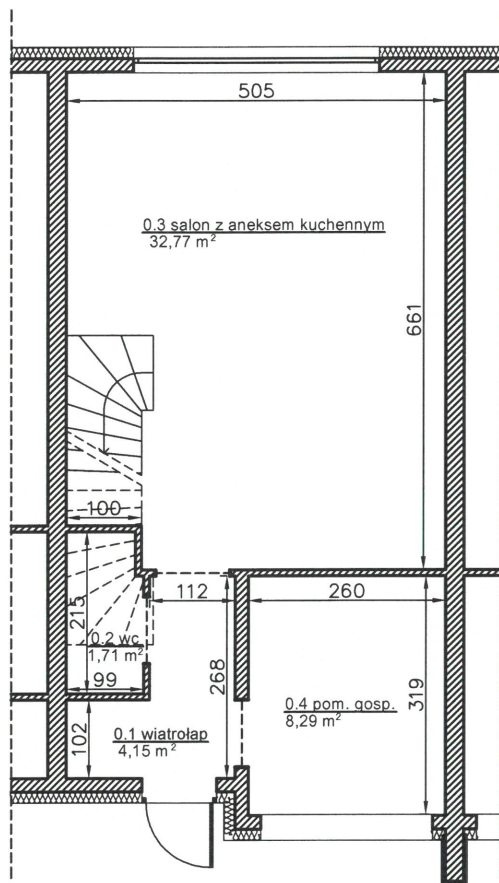

PARTER

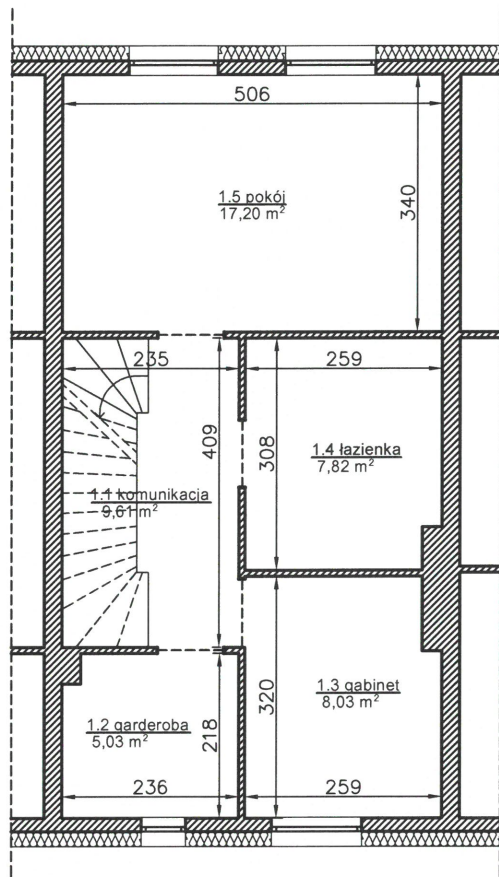

1 PIĘTRO

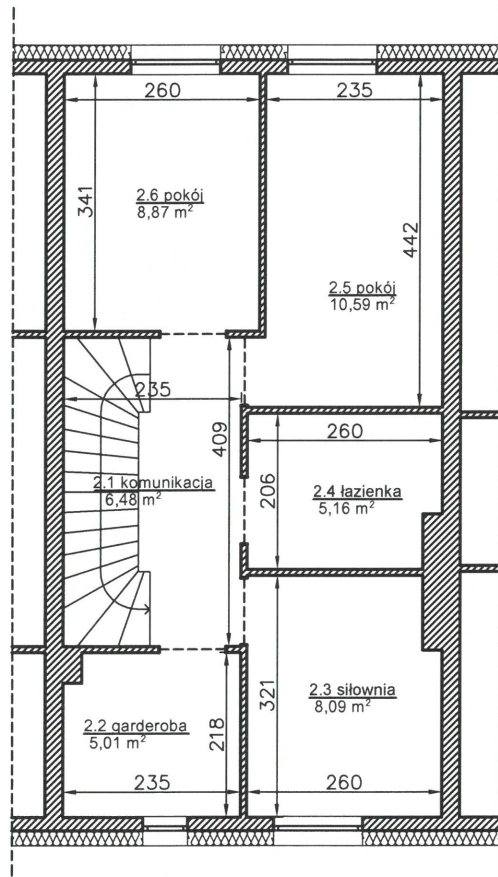


2 PIĘTRO

LOKAL "D"

INWENTARYZACJA POWYKONAWCZA
LOKALU

PIASECZNO
ul. Przesmyckiego 25C
obręb 22, działka nr 28/13
gmina Piaseczno, powiat PIASECZYŃSKI

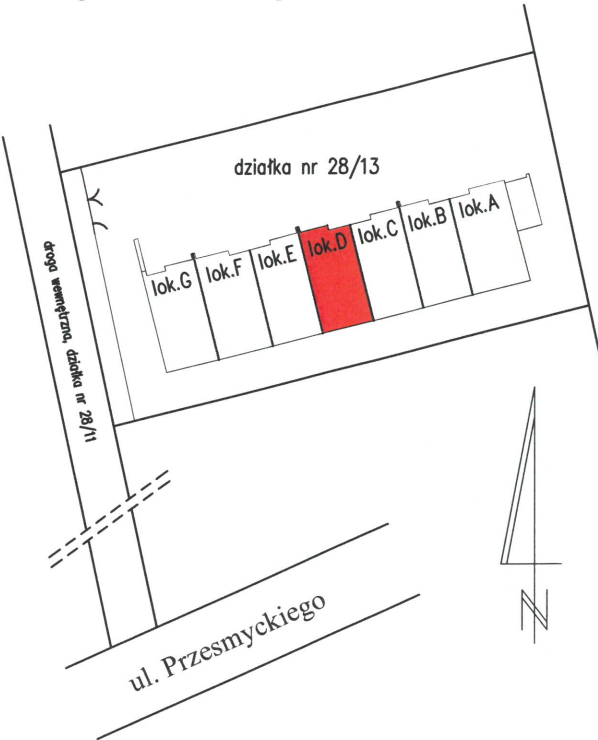

LOKAL "D"

Nr pom.	Przeznaczenie	pow. m²
0.1	wiatrołap	4,15
0.2	wc	1,71
0.3	salon z aneksem kuchennym	32,77
0.4	pomieszczenie gospodarcze	8,29
1.1	komunikacja	9,61
1.2	garderoba	5,03
1.3	gabinet	8,03
1.4	łazienka	7,82
1.5	pokój	17,20
2.1	komunikacja	6,48
2.2	garderoba	5,01
2.3	siłownia	8,09
2.4	łazienka	5,16
2.5	pokój	10,59
2.6	pokój	8,87
SUMA		138,81

pomiar powierzchni wg PN-ISO 9836:2022-07
DWIESO s.c J.G. Sowińscy
USŁUGI GEODEZYJNE
Zgorzala, ul. Postępu 198
05-515 Mysładło
tel. 606 726 102, 604 886 544
NIP: 123-124-09-57

wrzesień 2024r.

GEODETA UPRAWNIONY
Jowita Sowińska
NR UP. 19199

