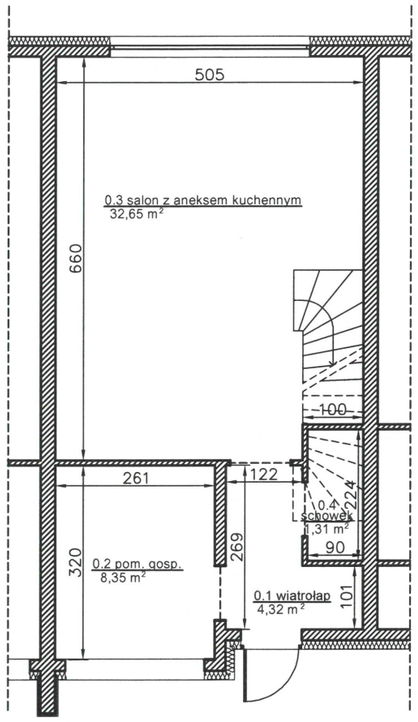

PARTER

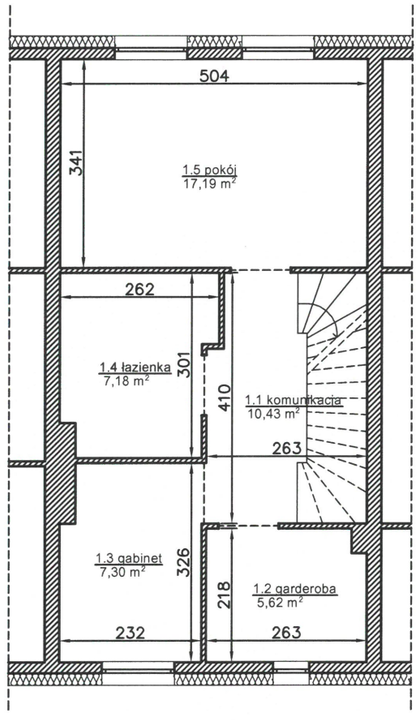

1 PIĘTRO

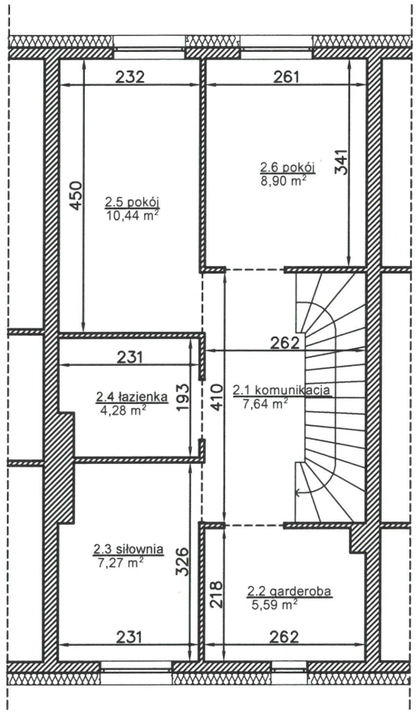

2 PIĘTRO

LOKAL "E"

INWENTARYZACJA POWYKONAWCZA LOKALU

PIASECZNO
ul. Przesmyckiego 25C
obręb 22, działka nr 28/13

gmina Piaseczno, powiat PIASECZYŃSKI

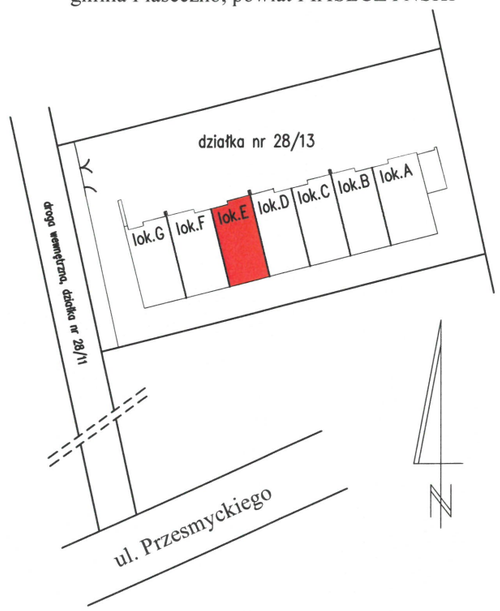

LOKAL "E"

Nr pom.	Przeznaczenie	pow. m²
0.1	wiatrołap	4,32
0.2	pomieszczenie gospodarcze	8,35
0.3	salon z aneksem kuchennym	32,65
0.4	schowek	1,31
1.1	komunikacja	10,43
1.2	garderoba	5,62
1.3	gabinet	7,30
1.4	łazienka	7,18
1.5	pokój	17,19
2.1	komunikacja	7,64
2.2	garderoba	5,59
2.3	siłownia	7,27
2.4	łazienka	4,28
2.5	pokój	10,44
2.6	pokój	8,90
	SUMA	138,47

pomiar powierzchni wg PN-ISO 9836:2022-07

DWIESO s.c J.G. Sowińscy
USŁUGI GEODEZYJNE
Zgorzała, ul. Postępu 198
05-515 Mysiadło
tel. 606 726 102, 604 886 544
NIP: 123-124-09-57

GEODETA UPRAWNIONY
Jowita Sowińska
NR UPR. 19199

wrzesień 2024r.